

КАДАСТРОВЫЙ ПАСПОРТ

помещения

Лист № 1 всего листов 2
Дата 13.09.2012

Кадастровый номер _____
Инвентарный номер (ранее присвоенный учетный номер) 17:401:002:000139010:0001:20000

1. Описание объекта недвижимого имущества

- 1.1. Кадастровый номер здания (сооружения), в котором расположено помещение _____
- 1.2. Этаж (этажи), на котором расположено помещение _____ 1
- 1.3. Общая площадь помещения _____ 51.2 кв.м
- 1.4. Адрес (местоположение): _____

Субъект Российской Федерации	Владимирская область	
Район		
Муниципальное образование	тип	город
	наименование	Владимир
Населенный пункт	тип	микрорайон
	наименование	Оргтруд
Улица (проспект, переулок и т.д.)	тип	улица
	наименование	Октябрьская
Номер дома	15	
Номер корпуса		
Номер строения		
Литера	А	
Номер помещения (квартиры)		
Иное описание местоположения		

1.5. Назначение помещения _____ нежилое
(жилое, нежилое)

1.6. Вид помещения в многоквартирном доме _____
(комната, квартира)

1.7. Номер помещения на поэтажном плане _____
к. 17

1.8. Предыдущие кадастровые (условные) номера объекта недвижимого имущества: _____

1.9. Примечание:
Разрешение на строительство и ввод объекта в эксплуатацию не предъявлено.

1.10 ФГУП "РОСТЕХИНВЕНТАРИЗАЦИЯ - ФЕДЕРАЛЬНОЕ БТИ" Владимирский филиал
Свидетельство об аккредитации серия Р/Б № 000364 от 14.12.2007 г.
(наименование органа или организации)

и.о. начальника ОТИОН
(полное наименование должности)
исп. Сидельникова О.П.
рук.гр. Заворотная Н. В.



Сазанова Ю.В.
(инициалы, фамилия)

КАДАСТРОВЫЙ ПАСПОРТ ПОМЕЩЕНИЯ


Лист № 2 всего листов 2

Кадастровый номер _____

Инвентарный номер (ранее присвоенный учетный номер)

17:401:002:000139010:0001:20000

2. План расположения помещения на этаже

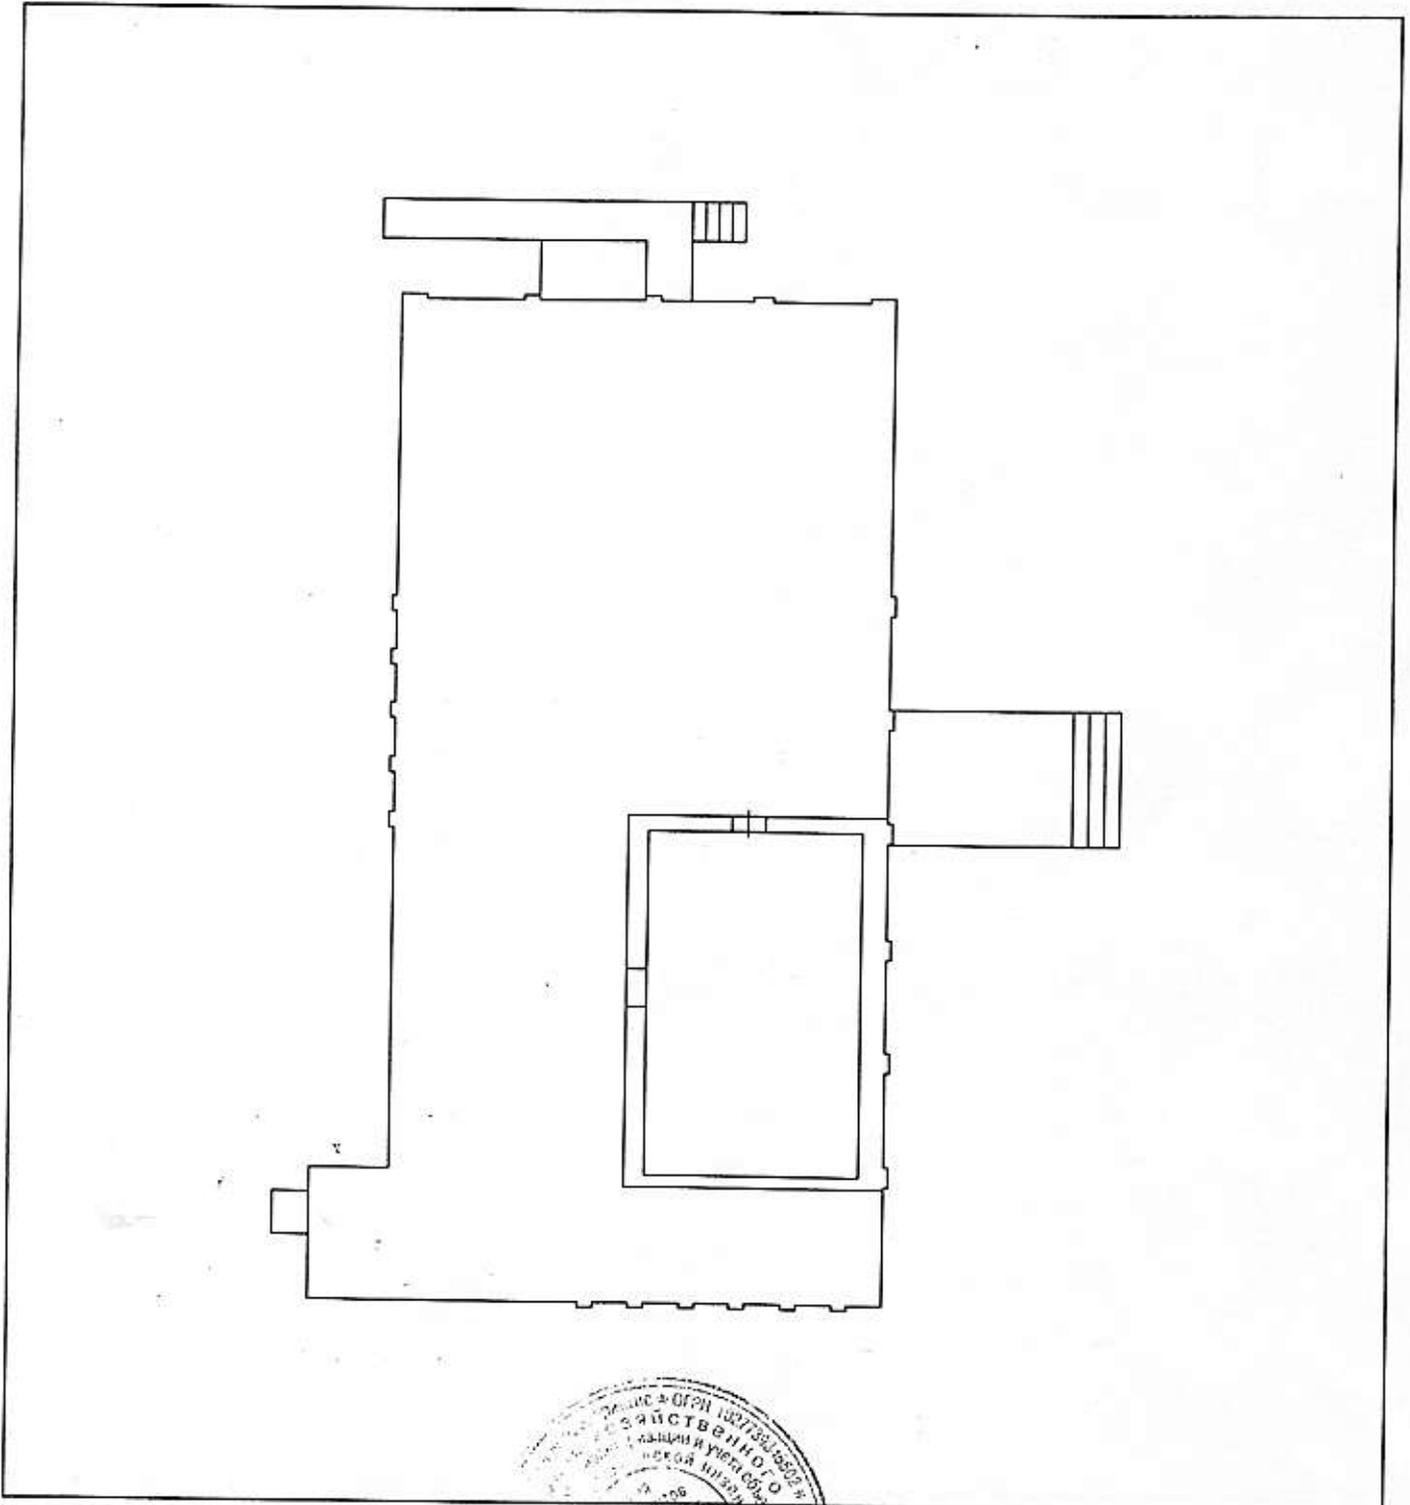

Масштаб 1: 200

и.о. начальника ОТИОН
(полное наименование должности)




(подпись)

Сазанова Ю.В.
(инициалы, фамилия)

ПРОТЯЖИМЫЙ КИЛО
 строения лит. А
 г. Владимир ул. Октябрьской мкр. Прогресс
 № 15 квартал уч.и

План „ 1 “ этажа

Разрешение на строительство,
 На возведение или переоборудование
 для приема в эксплуатацию
 (литера, квартира, комната)
 разрешение не предъявлено
 Дата 11.06.09 Подпись *Башаева*

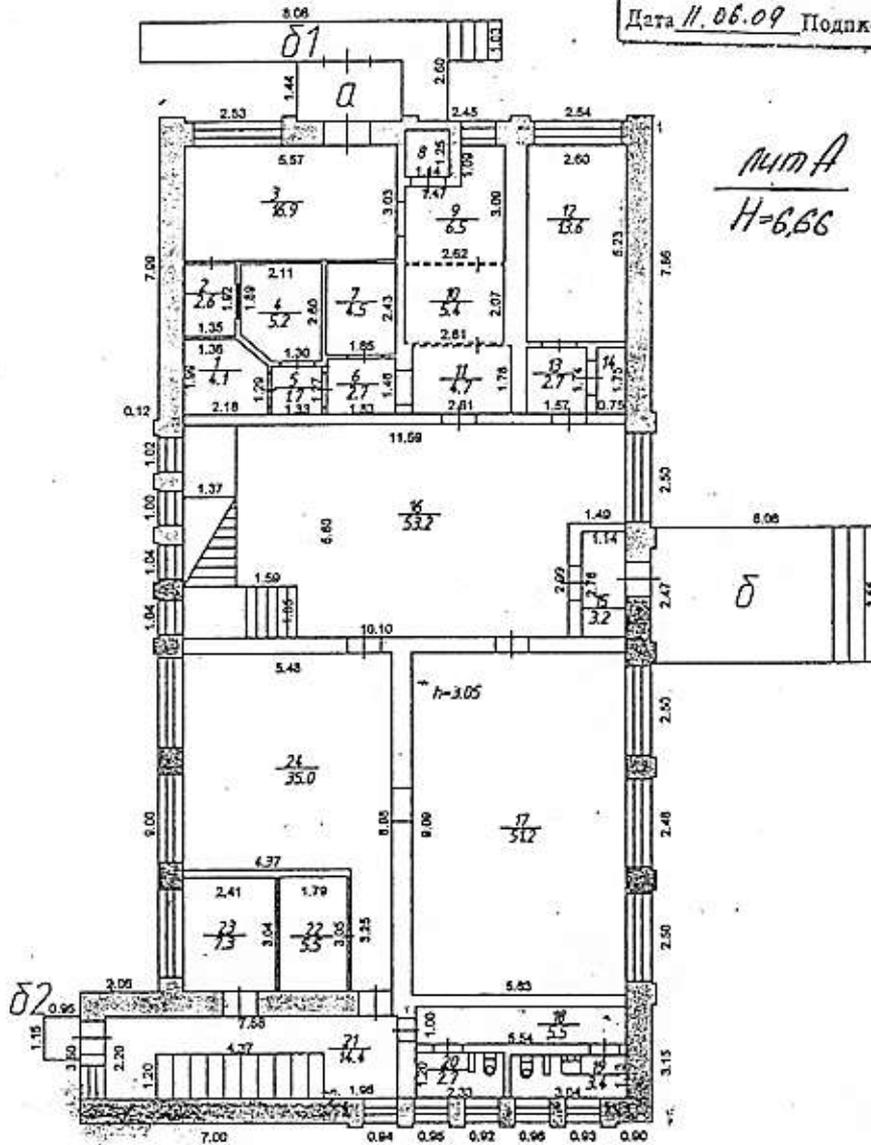

Составлено по данным
 технической инвентаризации
 по состоянию на 11.06.09.
 (число, месяц, год)
 Исполнитель *Макимова*
 Руководитель группы *Башаев*

Масштаб 1:200

Экспликация к поэтажному плану здания (строения)

расположенного в городе Владимир ул Октябрьская дом № 15

Литера по плану	Этаж (начиная с 1-го этажа и кончая последним)	Номер помещения (квартиры, торгового, складского и т.п.)	Номер по плану строения комнаты, кухни, коридора и т.п.	Назначение частей помещений: жилая комната, канцелярское помещение, классная комната, кухня, коридор и т.п.	Площадь по внутреннему обмеру в кв.м, в том числе предназначенная под помещения					Общая полезная	Высота помещений по внутреннему обмеру	Самостоятельно перестроенная и возведенная
					Учрежденческая							
					основная	вспомогательная	основная	вспомогательная	основная			
A	1	административное	1	кладовая	4.1					4.1	3.05	
			2	операционная касса	2.6					2.6		
			3	холл		16.9				16.9		
			4	касса	5.2					5.2		
			5	коридор		1.7				1.7		
			6	коридор		2.7				2.7		
			7	комната контролера	4.5					4.5		
			8	банкомат	1.4					1.4		
			9	коридор		6.5				6.5		
			10	комната контролера	5.4					5.4		
			11	коридор		4.7				4.7		
			12	кабинет	13.6					13.6		
			13	коридор		2.7				2.7		
			14	подсобное		1.3				1.3		
			15	тамбур		3.2				3.2		
			16	холл		53.2				53.2		
			17	АТС	51.2					51.2		
			18	коридор		5.5				5.5		
			19	туалет		3.4				3.4		
			20	туалет		2.7				2.7		
			21	коридор		14.4				14.4		
			22	служебное		5.5				5.5		
			23	служебное		7.3				7.3		
			24	АТС	35.0					35.0		
				Итого по помещению административное	123.0	131.7				254.7		
				Итого по 1-му этажу	123.0	131.7				254.7		
										54.1		
A	2		1	актовый зал	98.2					98.2	3.11	
			2	подсобное		2.5				2.5		
			3	кабинет	21.8					21.8		
			4	подсобное		8.3				8.3		
			5	лестничная клетка		28.5				28.5		
			6	приемная	14.9					14.9		
			7	тамбур		1.8				1.8		
			8	кабинет	30.3					30.3		
			9	коридор		13.5				13.5		
			10	кабинет ветеранов	30.6					30.6		
			11	касса	5.9					5.9		

КАДАСТРОВЫЙ ПАСПОРТ

помещения

Лист № 1 всего листов 2

Дата 13.09.2012

Кадастровый номер _____

Инвентарный номер (ранее присвоенный учетный номер) 17:401:002:000139010:0001:20000

1. Описание объекта недвижимого имущества

1.1. Кадастровый номер здания (сооружения), в котором расположено помещение _____

1.2. Этаж (этажи), на котором расположено помещение 1

1.3. Общая площадь помещения 17.6 кв.м

1.4. Адрес (местоположение): _____

Субъект Российской Федерации	Владимирская область	
Район		
Муниципальное образование	тип	город
	наименование	Владимир
Населенный пункт	тип	микрорайон
	наименование	Оргтруд
Улица (проспект, переулок и т.д.)	тип	улица
	наименование	Октябрьская
Номер дома	15	
Номер корпуса		
Номер строения		
Литера	А	
Номер помещения (квартиры)		
Иное описание местоположения		

1.5. Назначение помещения нежилое

(жилое, нежилое)

1.6. Вид помещения в многоквартирном доме _____

(комната, квартира)

1.7. Номер помещения на поэтажном плане _____

к. 12,13,14

1.8. Предыдущие кадастровые (условные) номера объекта недвижимого имущества: _____

1.9. Примечание: _____

Разрешение на строительство и ввод объекта в эксплуатацию не предъявлено.

1.10 ФГУП "РОСТЕХИНВЕНТАРИЗАЦИЯ - ФЕДЕРАЛЬНОЕ БТИ" Владимирский филиал

Свидетельство об аккредитации серия РТ-1/МД 000364 от 14.12.2007 г.

и.о. начальника ОТИОН

(полное наименование должности)
исп. Сидельникова О.П. 
рук. гр. Заворотная Н. В.



Сазанова Ю.В.

(инициалы, фамилия)

КАДАСТРОВЫЙ ПАСПОРТ ПОМЕЩЕНИЯ


Лист № 2 всего листов 2

Кадастровый номер _____

Инвентарный номер (ранее присвоенный учетный номер)

17:401:002:000139010:0001:20000

2. План расположения помещения на этаже

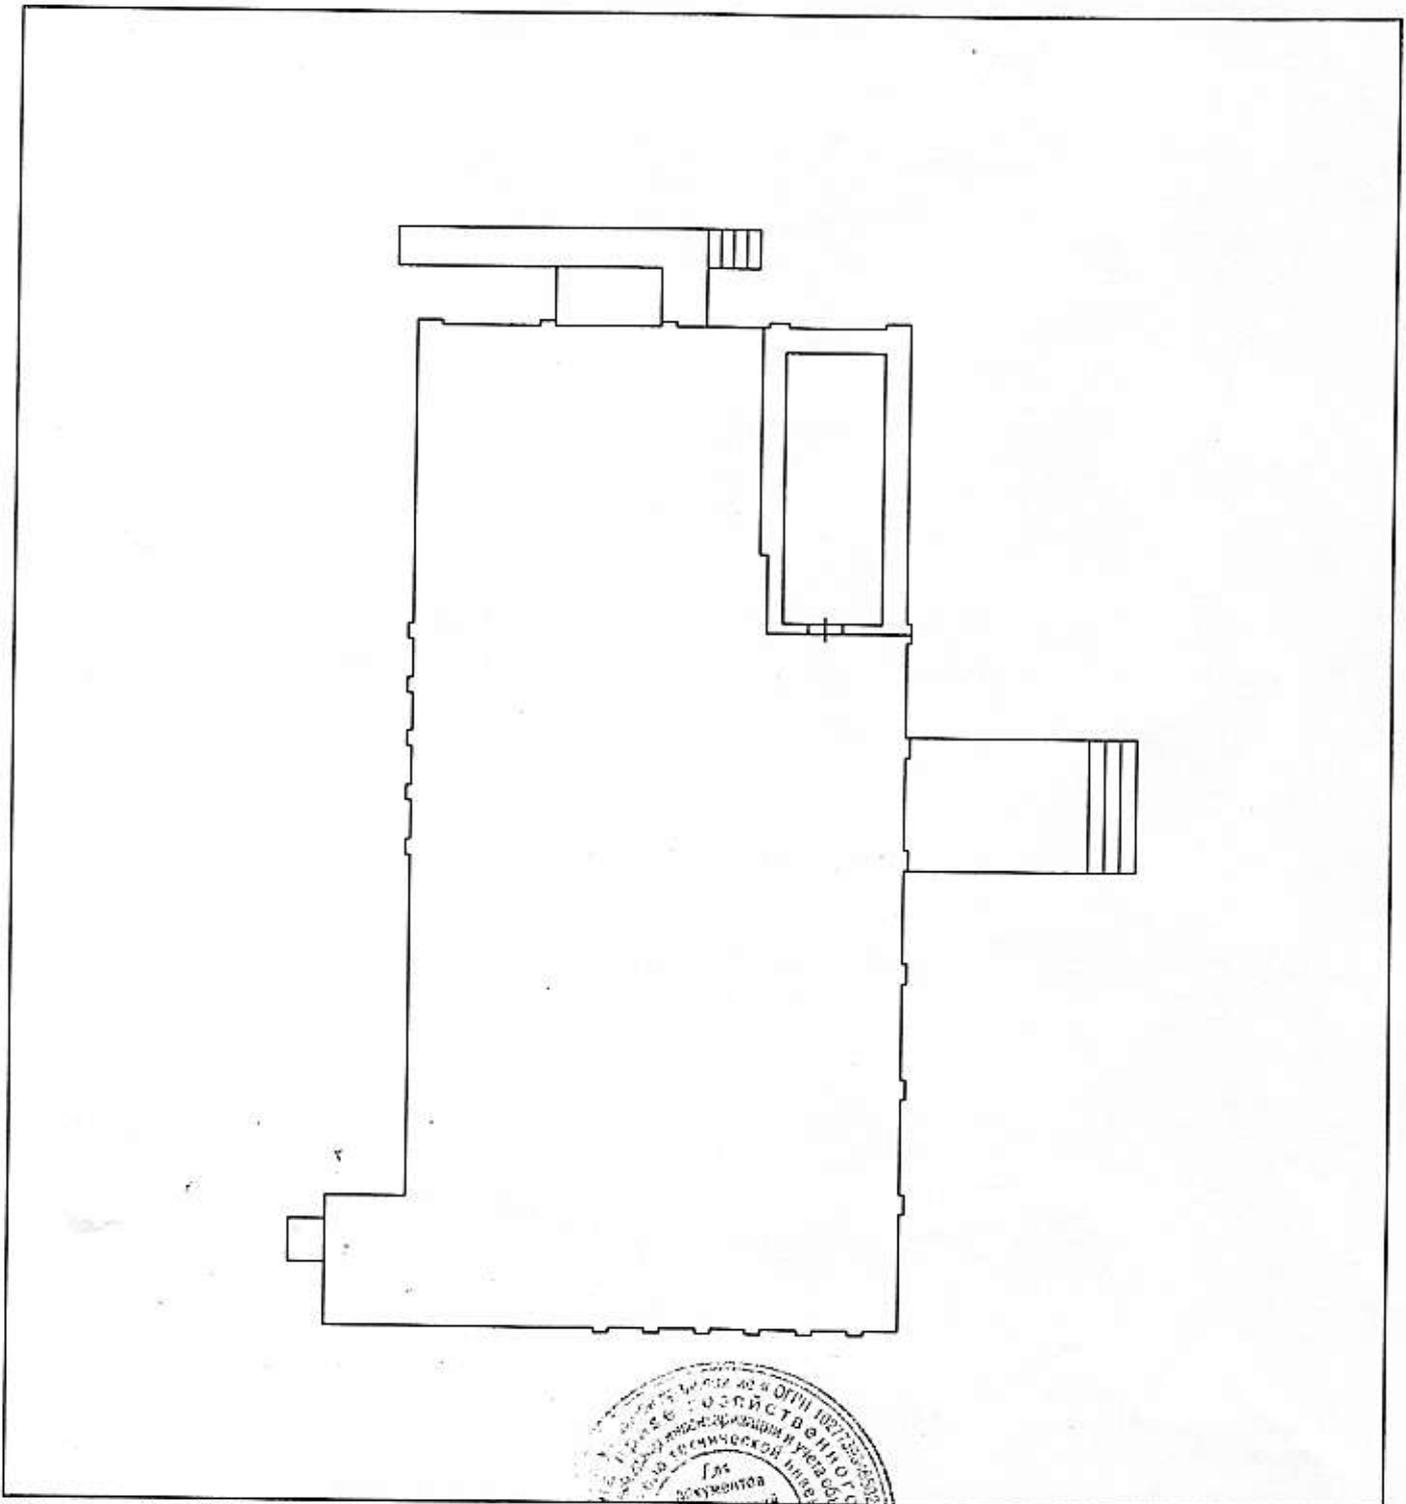

Масштаб 1: 200

и.о. начальника ОТИОН
(полное наименование должности)




Сазанова Ю.В.
(инициалы, фамилия)

ПРОСТРАНСТВЕННЫЙ ИЛИ
 строения лит. А
 г. Владимир ул. Октябрьская мкр. Дргмрзд
 № 15 квартал уч. н

План „ 1 “ этажа

Разрешение на строительство,
 На возведение или переоборудовании
~~объекта~~ ~~применен в эксплуатацию~~
 (литера, квартира, комната)
 разрешение не предъявлено
 Дата 11.06.09 Подпись *Балаева*

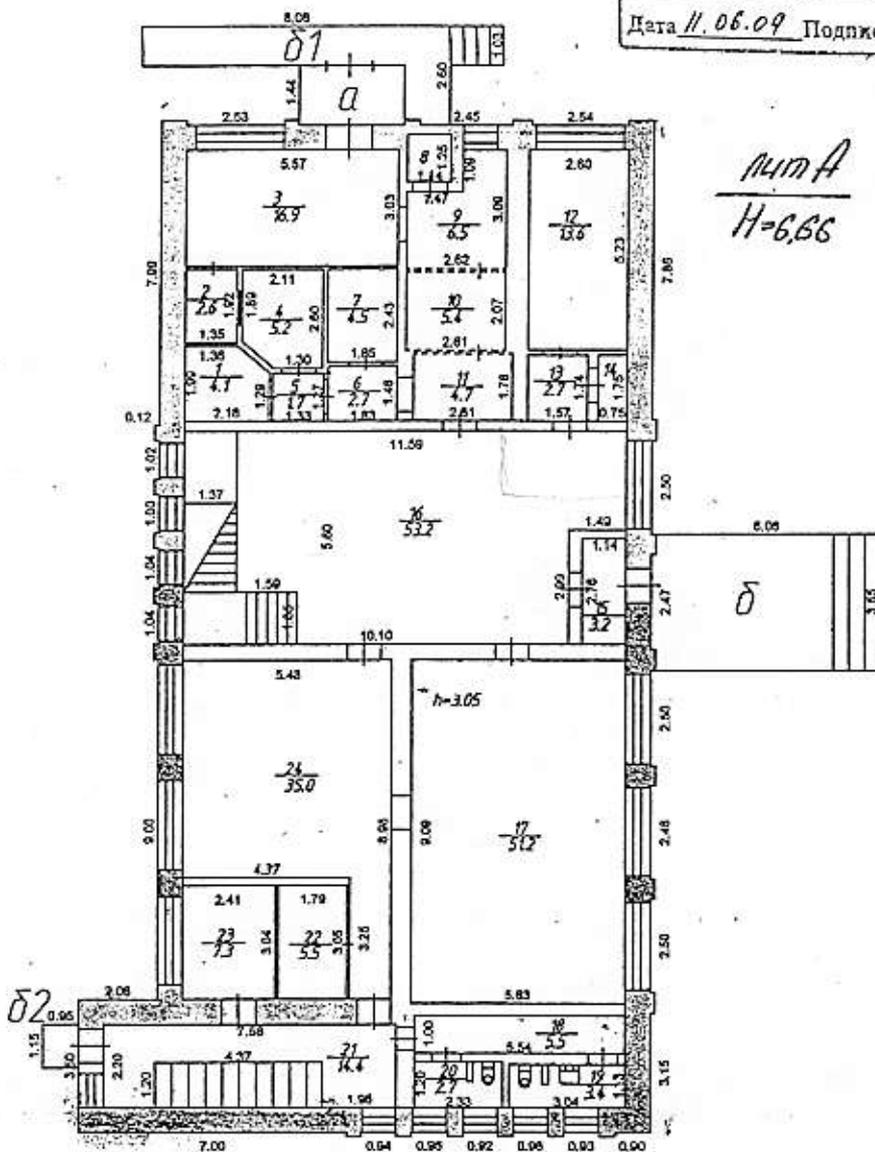

лит А
 H=6,66

Составлено по данным
 технической инвентаризации
 по состоянию на 11.06.09.
 (число, месяц, год)
 Исполнитель *Макимова*
 Руководитель группы *Балаева*

Масштаб 1:200

Экспликация к поэтажному плану здания (строения)

расположенного в городе **Владимир ул Октябрьская** дом № **15**

Литера по плану	Этажи (начиная с 1-го этажа и кончая последним)	Номер помещения(квартиры, торгового, складского и т.п.)	Номер по плану строения комнаты, кухни, коридора и т.п.	Назначение частей помещений: жилая комната, кабинет-ское помещение, классная комната, кухня, коридор и т.п.	Площадь по внутреннему обмеру в кв.м, в том числе предназначенная под помещения						Общая полезная	Высота помещений по внутреннему обмеру	Самостоятельно пересоборудованная и возведенная
					Учрежденческая								
					основная	вспомогательная	основная	вспомогательная	основная	вспомогательная			
A	1	административное	1	кладовая	4.1						4.1	3.05	
			2	операционная касса	2.6						2.6		
			3	холл		16.9					16.9		
			4	касса	5.2						5.2		
			5	коридор		1.7					1.7		
			6	коридор		2.7					2.7		
			7	комната контролера	4.5						4.5		
			8	банкомат	1.4						1.4		
			9	коридор		6.5					6.5		
			10	комната контролера	5.4						5.4		
			11	коридор		4.7					4.7		
			12	кабинет	13.6						13.6		
			13	коридор		2.7					2.7		
			14	подсобное		1.3					1.3		
			15	тамбур		3.2					3.2		
			16	холл		53.2					53.2		
			17	АТС	51.2						51.2		
			18	коридор		5.5					5.5		
			19	туалет		3.4					3.4		
			20	туалет		2.7					2.7		
			21	коридор		14.4					14.4		
			22	служебное		5.5					5.5		
			23	служебное		7.3					7.3		
			24	АТС	35.0						35.0		
				Итого по помещению административное	123.0	131.7					254.7		
				Итого по 1-му этажу	123.0	131.7					254.7		
											54		
A	2		1	актовый зал	98.2						98.2	3.11	
			2	подсобное		2.5					2.5		
			3	кабинет	21.8						21.8		
			4	подсобное		8.3					8.3		
			5	лестничная клетка		26.5					26.5		
			6	приемная	14.9						14.9		
			7	тамбур		1.8					1.8		
			8	кабинет	30.3						30.3		
			9	коридор		13.5					13.5		
			10	кабинет ветеранов	30.6						30.6		
			11	касса	5.9						5.9		